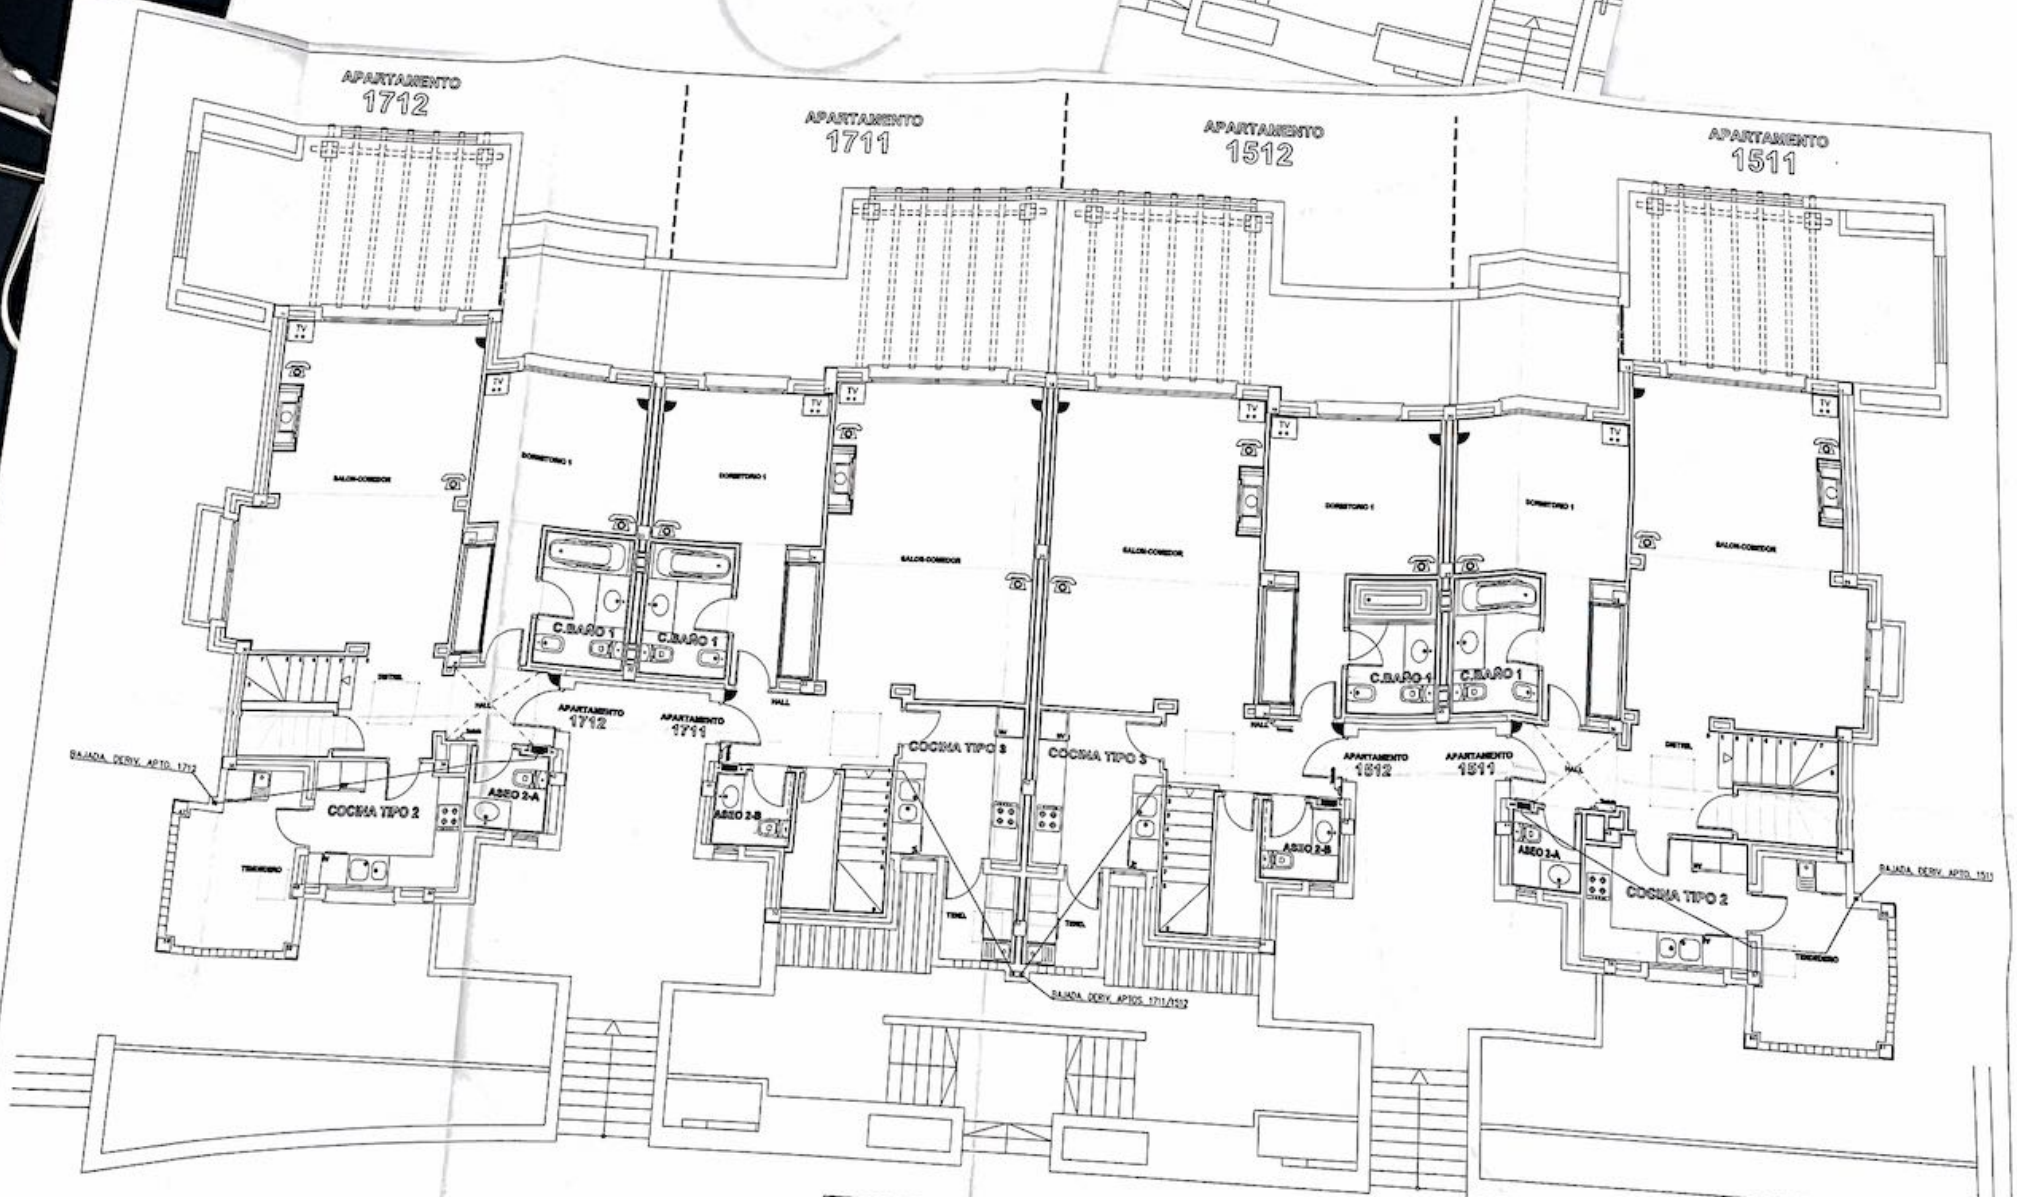

LEYENDA TELECOMUNICACIONES

- REGISTRO DE TOMA DE TB 64 x 64 x 42 cm
- REGISTRO DE TOMA DOBLE RTV + TLCA 2 x (64 x 64 x 42) cm
- PAU: TB 10 x 17 x 4 cm; RTV 20 x 30 x 6 cm; TLCA 20 x 30 x 6 cm
- REGISTRO SECUNDARIO 100 x 55 x 15 cm.
- REG AMPLIFICACIÓN 45 x 45 x 15 cm

LEYENDA PREINSTALACION ALARMA

Teclado

- CONSOLA DE CONTROL
- CENTRALITA ALARMA
- DETECTOR DE ALARMA

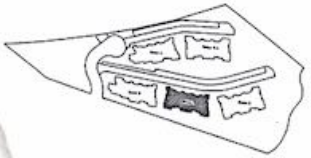

LA PROPIEDAD ALTOS DEL RODEO S.A. Fdo: FERNANDO MARTOS ORTIZ	ARQUITECTO VERONICA MOURE FRANCO C.O.A.A.Occ. Nº 3637	INTERIORISMO Y PAISAJISMO PEÑA & TAYLOR, S.L.	REVISION / DESCRIPCION	PROYECTO DE EJECUCIÓN DE 40 VIVIENDAS PLURIFAMILIARES EN PARCELA UA-32 UR-AM-1 HAZA DEL CONDE - MARBELLA

FECHA: Diciembre 2002	BLOQUE 1. PLANOS AS-BUILT	Nº DE PLANO
ESCALA: 1:100	INSTALACION TELECOMUNICACIONES	