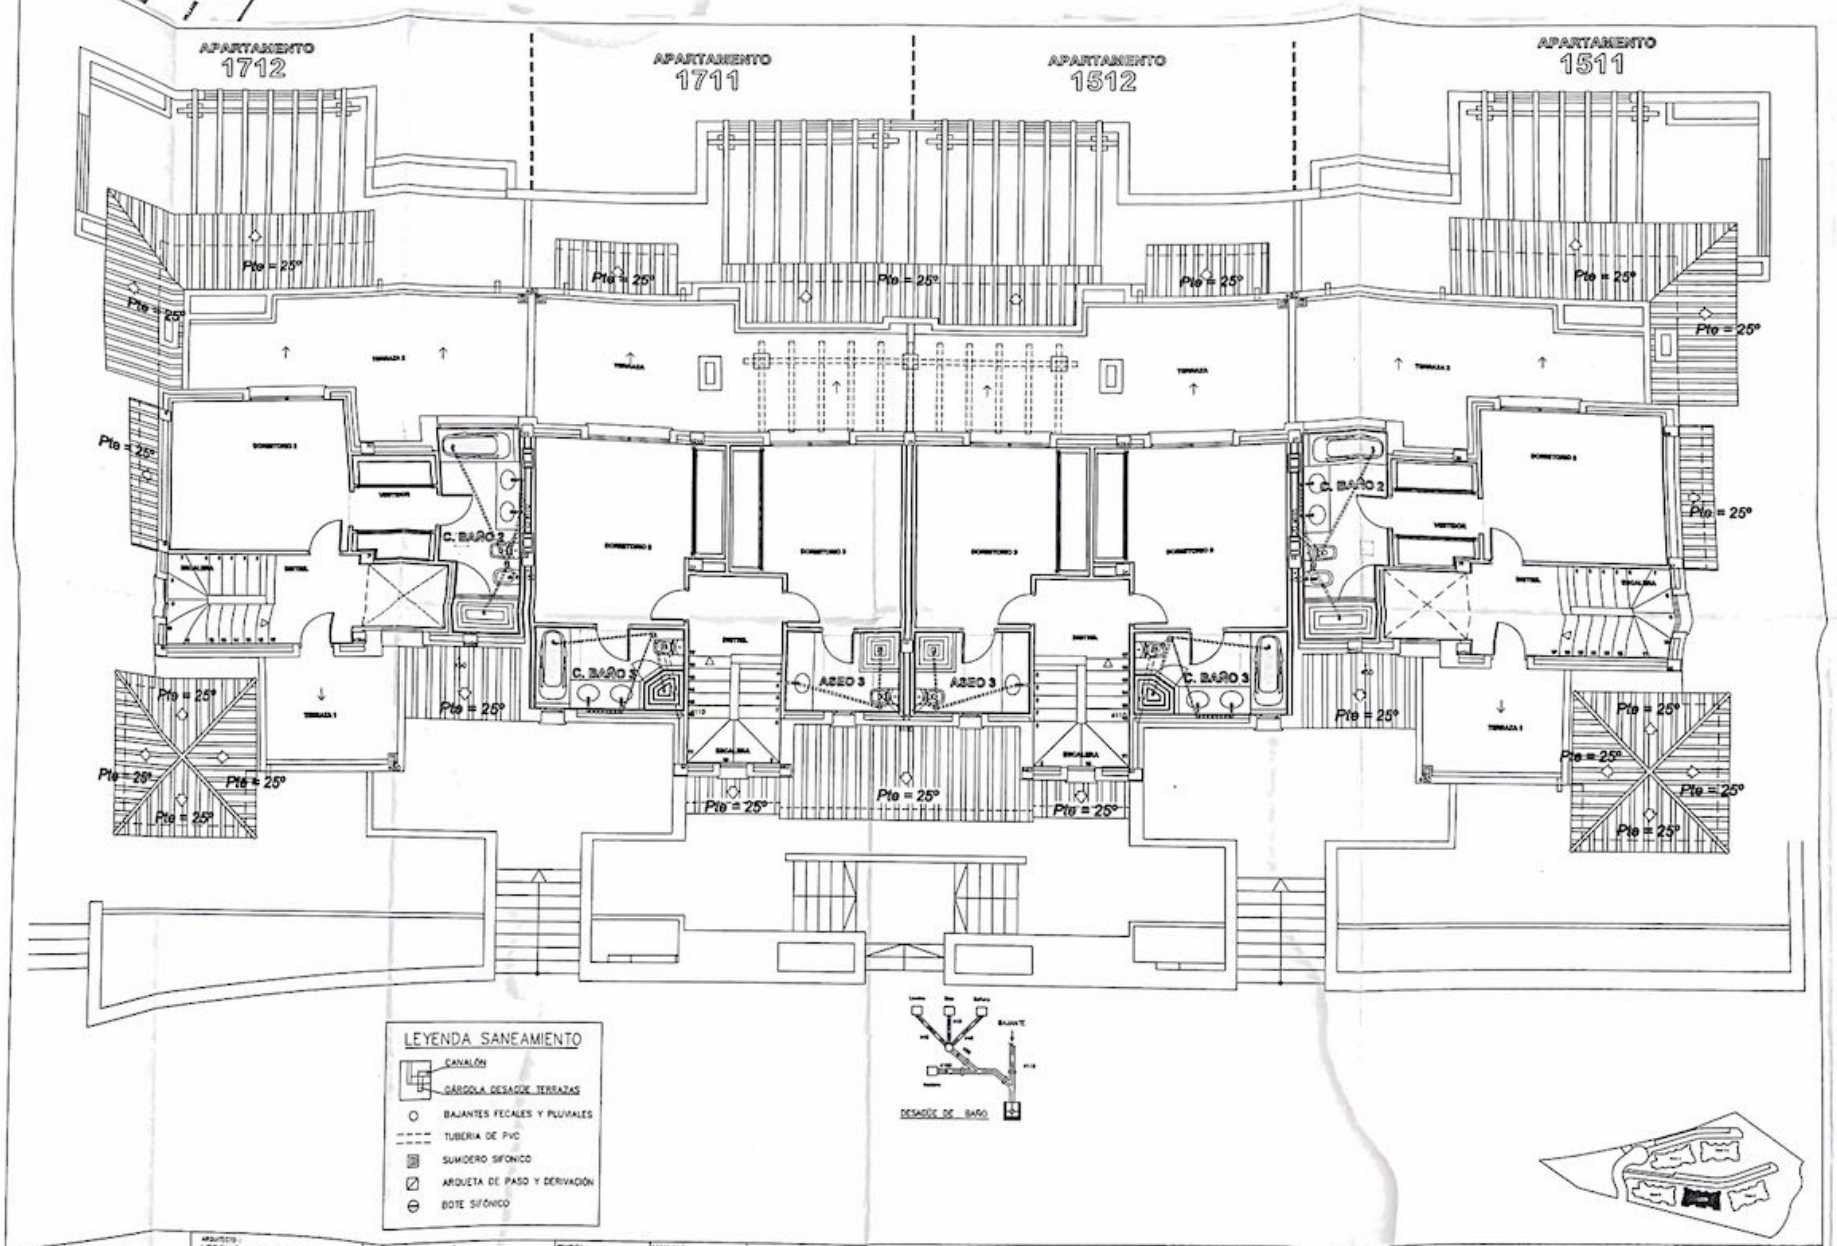

LA PROPIEDAD: ALTOS DEL RODEO S.A.	ARQUITECTO: VERONICA MOURE FRANCO C.O.A.A.Doc. Nº 3537	REDACTORES Y PAISAJISTAS: PERA & TAYLOR, S.L.	REVISIÓN / DESCRIPCIÓN	PROYECTO DE EJECUCIÓN DE 40 VIVIENDAS PLURIFAMILIARES EN PARCELA UA-32 UTP-AH-1 HAZA DEL CONDE - MARBELLA	FECHA: Diciembre 2002 / ESCALA: 1:50	BLOQUE 1. PLANOS AS-BUILT / SANEAMIENTO P. SEGUNDA / Nº DE PLANO: S3